

BLOCK 11

المملكة العربية السعودية
امانة جدة
الادارة العامة للاشراف والتنفيذ




المطور / شركة ساني العامرية



الاستشاري العام / الابنية للاستشارات الهندسية



الاستشاري / مكتب رمك للاستشارات الهندسية

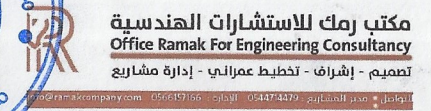

المقاول / شركة طرق الرياض للمقاولات



المفاتيح

المحطات	الرمز	العدد
لوحة انارة (١٠٠ امبير) جهد ٢٢٠ / ٢٣٠ فولت		١
الفيض الضوئي (وات)	الارتفاع	النوع
٢٥٠	عمود ١٠ متر	مربع

الكابلات

الرمز	النوع	المقاس	الطول

Asbuilt Lighting Block11

P.N:1

PLAN

شارع عرض ٢٧,٠٠ متر

